



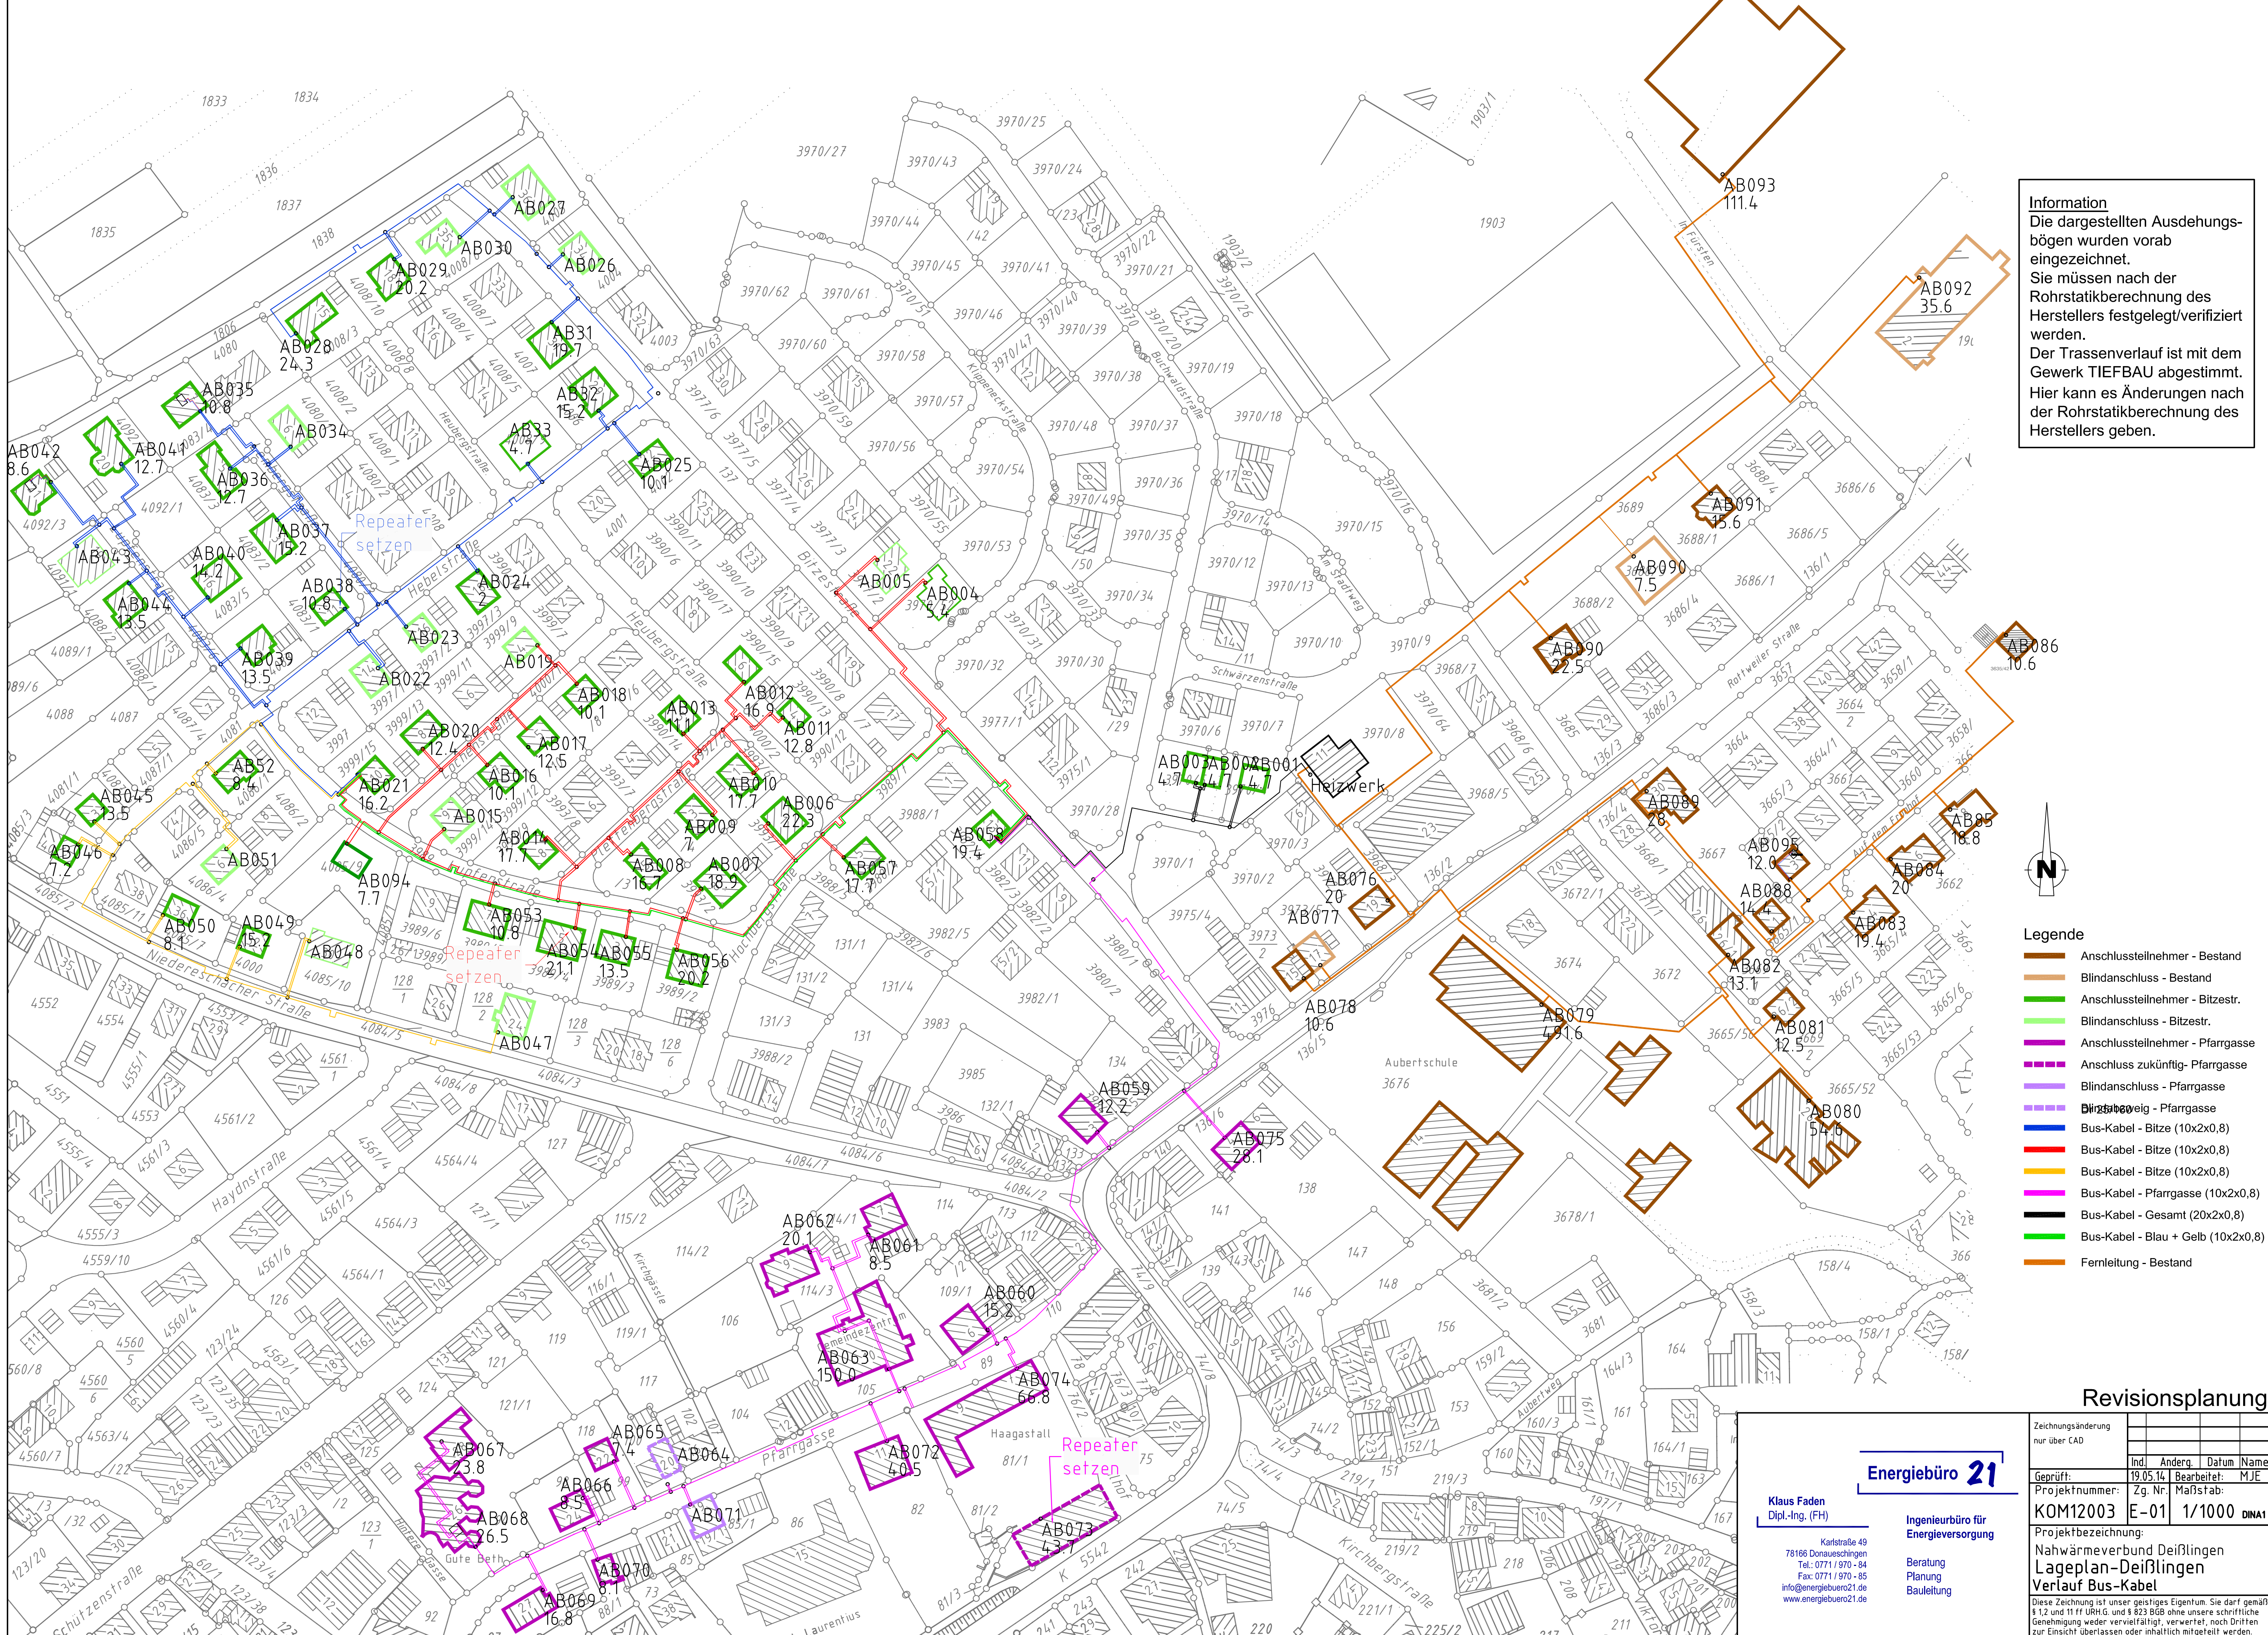

Information
Die dargestellten Ausdehnungs-
bögen wurden vorab
eingezeichnet.
Sie müssen nach der
Rohrstatikberechnung des
Herstellers festgelegt/verifiziert
werden.
Der Trassenverlauf ist mit dem
Gewerk TIEFBAU abgestimmt.
Hier kann es Änderungen nach
der Rohrstatikberechnung des
Herstellers geben.

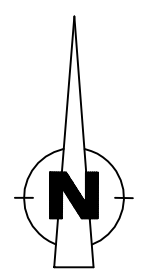

Legende

- Anschlusssteilnehmer - Bestand
- Blindanschluss - Bestand
- Anschlusssteilnehmer - Bitzestr.
- Blindanschluss - Bitzestr.
- Anschlusssteilnehmer - Pfarrgasse
- Anschluss zukünftig- Pfarrgasse
- Blindanschluss - Pfarrgasse
- Blindanschluss - Pfarrgasse
- Bus-Kabel - Bitze (10x2x0,8)
- Bus-Kabel - Bitze (10x2x0,8)
- Bus-Kabel - Bitze (10x2x0,8)
- Bus-Kabel - Pfarrgasse (10x2x0,8)
- Bus-Kabel - Gesamt (20x2x0,8)
- Bus-Kabel - Blau + Gelb (10x2x0,8)
- Fernleitung - Bestand

Revisionsplanung

Zeichnungsänderung nur über CAD				
	Ind.	Änderg.	Datum	Name
Geprüft:	19.05.14	Bearbeitet:	MJE	
Projektnummer:	Zg. Nr.	Maßstab:		
KOM12003	E-01	1/1000	DINA1	
Projektbezeichnung: Nahwärmeverbund Deißlingen Lageplan-Deißlingen Verlauf Bus-Kabel				
Diese Zeichnung ist unser geistiges Eigentum. Sie darf gemäß § 12 und 11 ff. UrhG und § 823 BGB ohne unsere schriftliche Genehmigung weder vervielfältigt, verarbeitet, noch Dritten zur Einsicht überlassen oder inhaltlich mitgeteilt werden.				

Klaus Faden
Dipl.-Ing. (FH)

Karlstraße 49
78166 Donaueschingen
Tel.: 0771/970-84
Fax: 0771/970-85
info@energiebuero21.de
www.energiebuero21.de

Energiebüro 21

Ingenieurbüro für
Energieversorgung

Beratung
Planung
Bauleitung